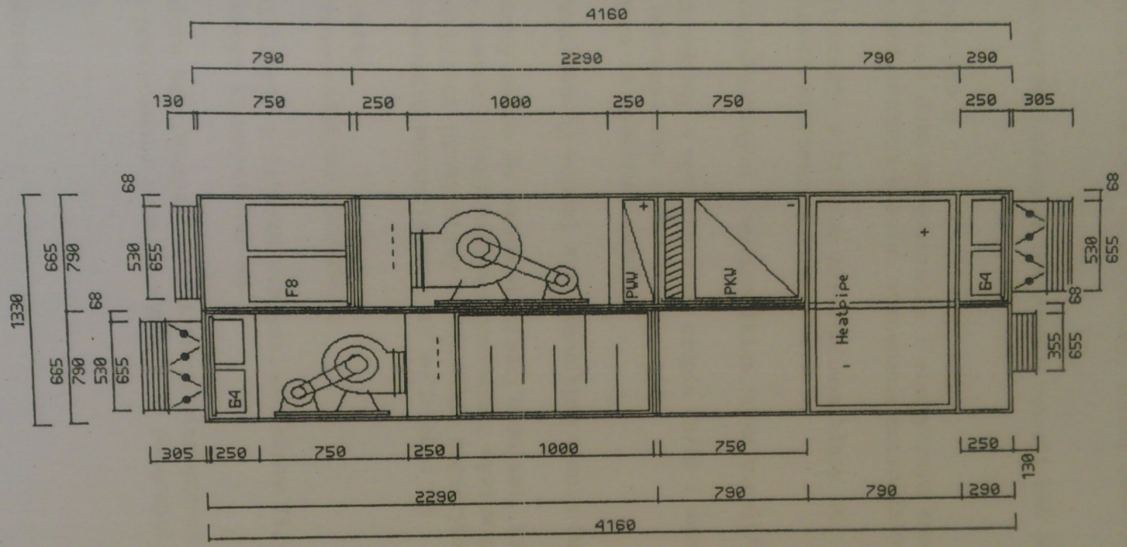



*** Uwaga: na wysokosc syfonu!**

Centrala sklada sie
z 7 czesci
Przy kazdym nastepnym
podziale dlugosc
zmienia sie o + 40 mm.

NAWIEW		WYWIEW	
Typ	KWH 04 B3/ Z	Typ	KWH 04 B3/ Z
Strumien[m3/h]	3100	Strumien[m3/h]	2840 / 1420
Sprez.calkow.[Pa]	1767	Sprez.calkow.[Pa]	934
Zewn.str.cisn.[Pa]	900	Zewn.str.cisn.[Pa]	500
Silnik[kW]	3.00	Silnik[kW]	1.40 / 0.33
WRG [kW]	18.0	WRG [kW]	18.0
Nagrzewn.[kW]	35.7		
Chlodn.[kW]	21.9		
Strona obslugowa:	Lewa	Strona obslugowa:	Prawa
Strona podlacz. :	Lewa	Strona podlacz. :	Prawa

Projekt	BUSKO KNW1
Kontrakt	
Uklad	
Pozycja	
Nr rysunku	
Nr zlecenia	
Opracowal	J
Data :	22.1.2004

AW-KLIMA
ul. Wiwulskiego 12
51-629 Wroclaw

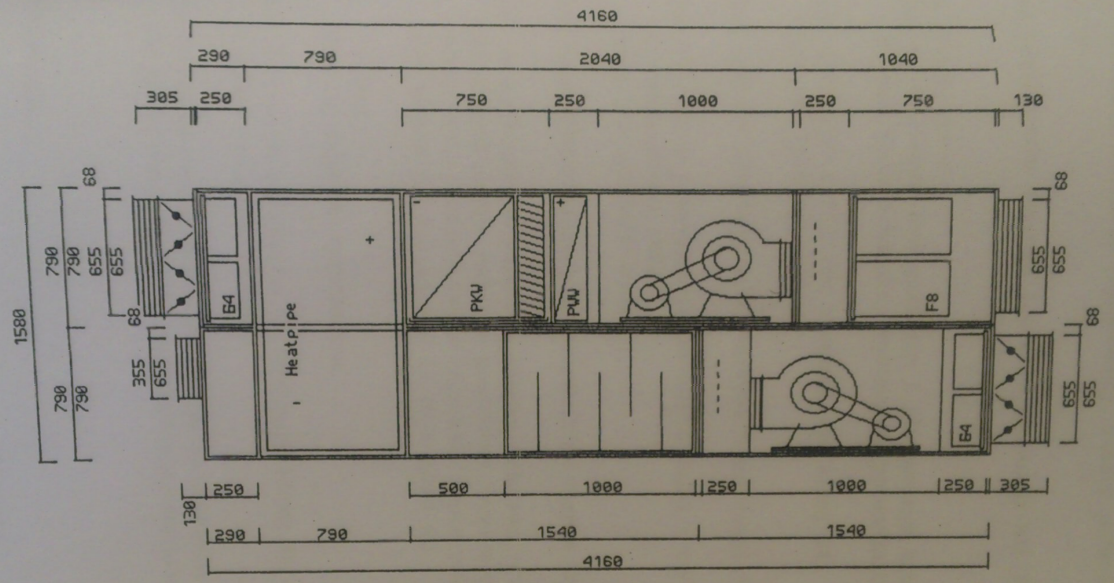

* Uwaga: na wysokosc syfonu!


Centrala sklada sie
z 7 czesci
Przy kazdym nastepnym
podziale dlugosc
zmienia sie o + 40 mm.

NAWIEW	
Typ	KWH 05 B3/ Z
Strumien[m3/h]	4310
Sprez.calkow.[Pa]	2065
Zewn.str.cisn.[Pa]	900
Silnik[kW]	4.00
WRG [kW]	23.9
Nagrzewn.[kW]	48.2
Chlodn.[kW]	30.8
Strona obslugowa:	Prawa
Strona podlacz. :	Prawa

WYWIEW	
Typ	KWH 05 B3/ Z
Strumien[m3/h]	3790 / 1895
Sprez.calkow.[Pa]	903
Zewn.str.cisn.[Pa]	500
Silnik[kW]	2.00 / 0.50
WRG [kW]	23.9
Strona obslugowa:	Lewa
Strona podlacz. :	Lewa

Projekt	BUSKO KNW2
Kontrakt	
Uklad	
Pozycja	
Nr rysunku	
Nr zlecenia	
Opracowal	J
Data :	22.1.2004

AW-KLIMA
ul. Wiwulskiego 12
51-629 Wroclaw

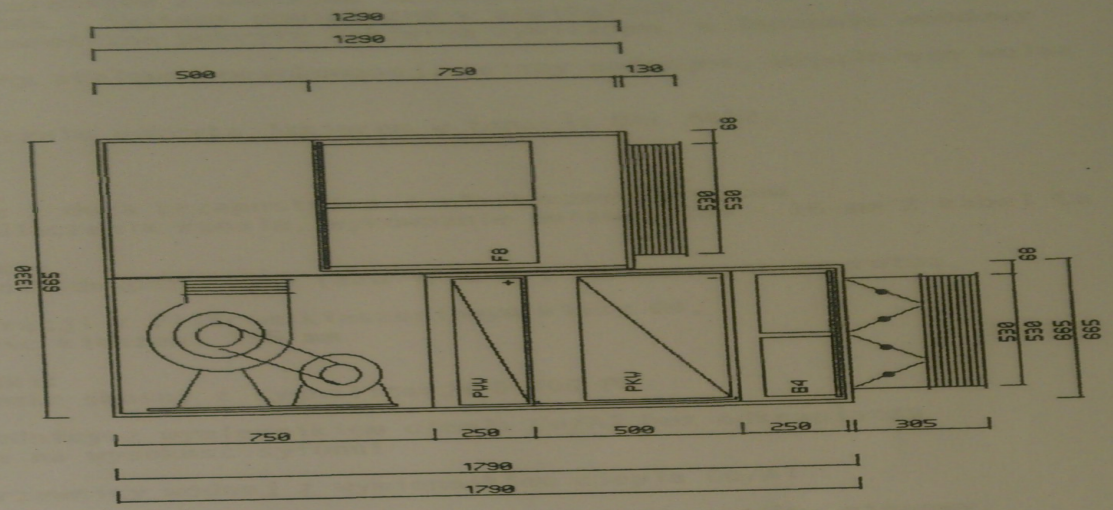

Centrala sklada sie
z 2 czesci
Przy kazdym nastepnym
podziale dlugosc
zmienia sie o + 40 mm.

NAWIEW


Typ	KWH 03 B3/ Z
Strumien[m3/h]	1360
Sprez.calkow.[Pa]	892
Zewn.str.cisn.[Pa]	500
Silnik[kW]	0.75
Nagrzewn.[kW]	17.5
Chlodn.[kW]	10.1
Strona obslugowa:	Lewa
Strona podlacz. :	Lewa

WYWIEW


Typ	
Strumien[m3/h]	
Sprez.calkow.[Pa]	
Zewn.str.cisn.[Pa]	
Silnik[kW]	
Strona obslugowa:	
Strona podlacz. :	

Projekt	BUSKO KN3
Kontrakt	
Uklad	KN3
Pozycja	
Nr rysunku	
Nr zlecenia	
Opracowal	IZ
Data :	22.1.2004


AW-KLIMA
ul. Wiwulskiego 12
51-629 Wroclaw

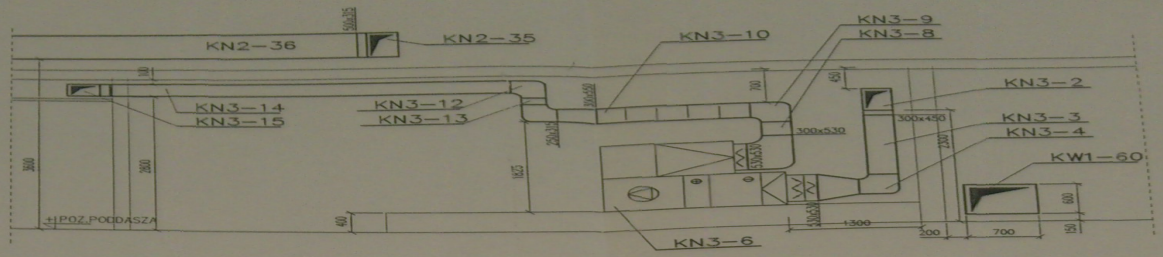


PRZEKRÓJ B-B

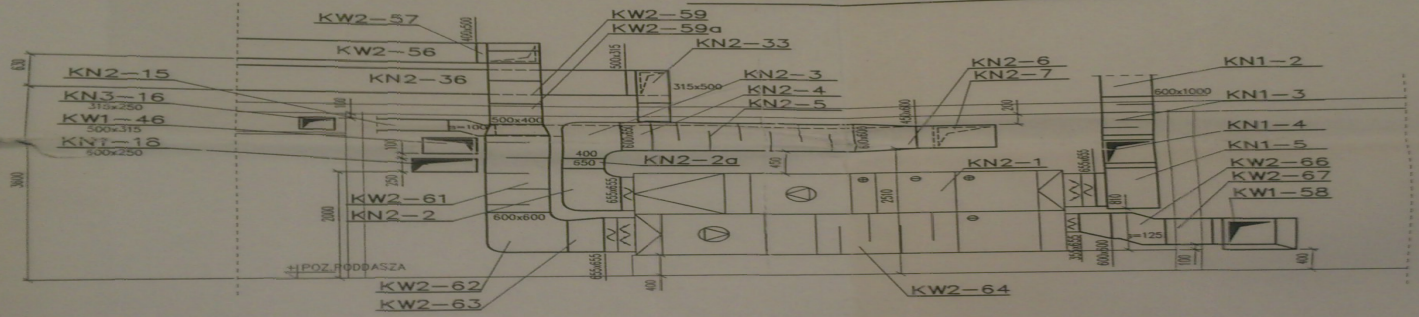


PRZEKRÓJ C-C

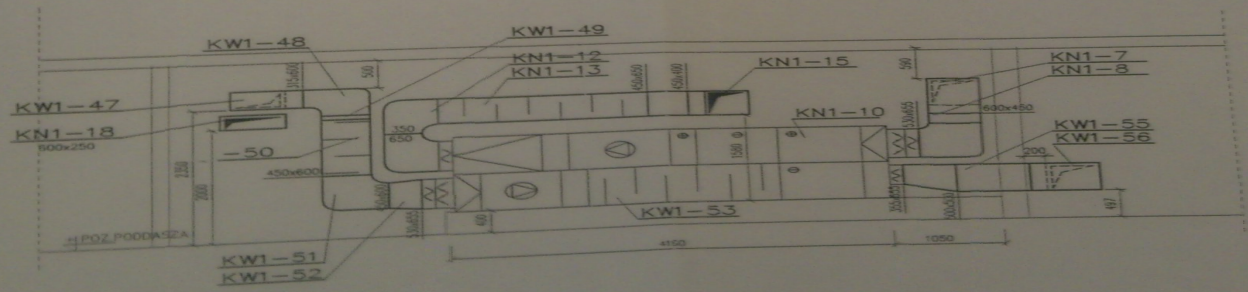


PRZEKRÓJ F-F

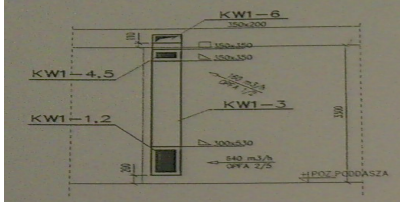


PRZEKRÓJ D-D

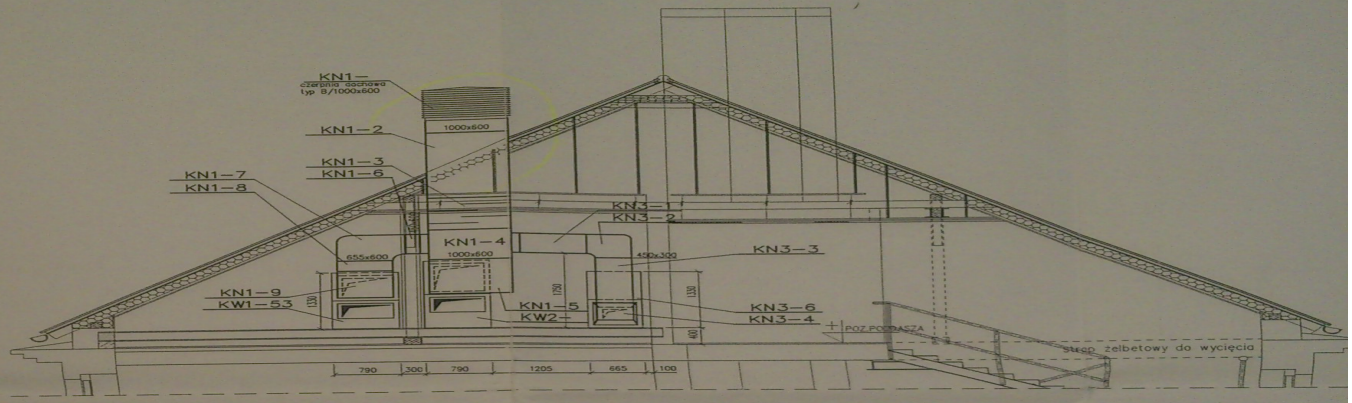


PRZEKRÓJ E-E

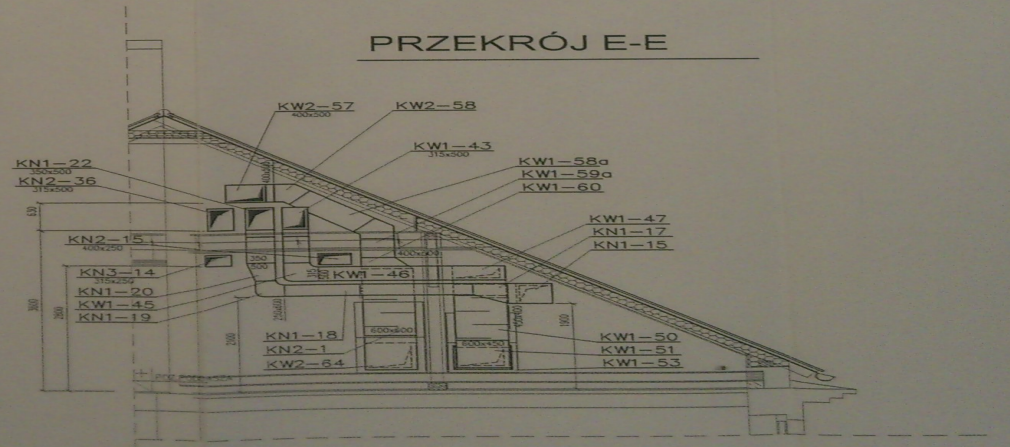


PRZEKRÓJ H-H

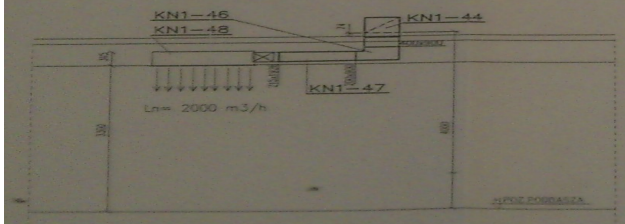

PRZEKRÓJ G-G

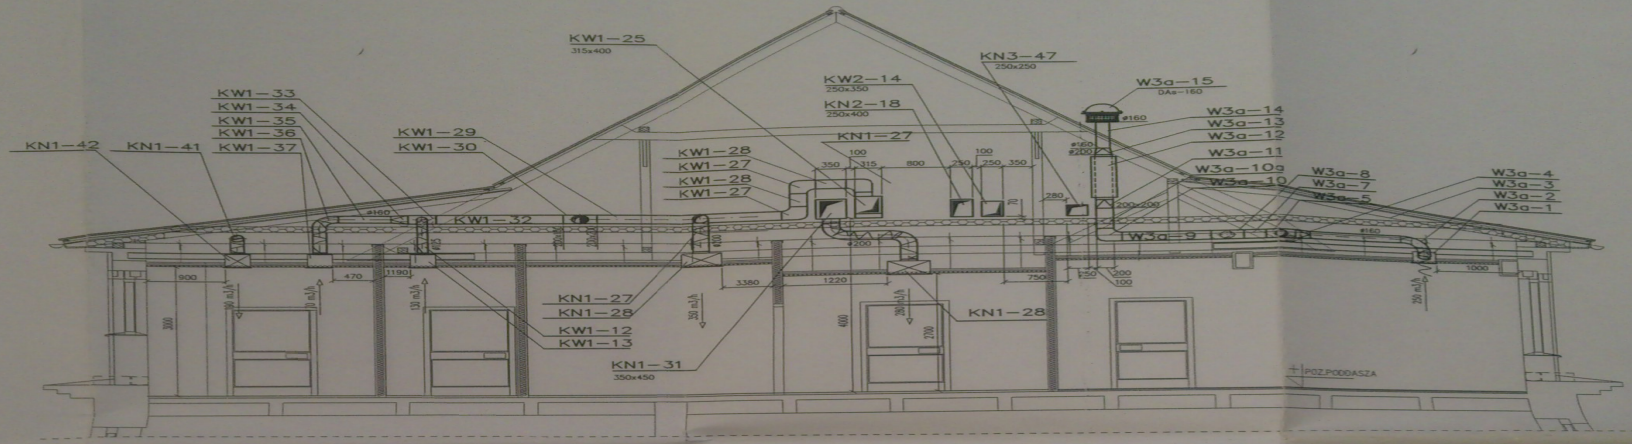



PRZEKRÓJ J-J

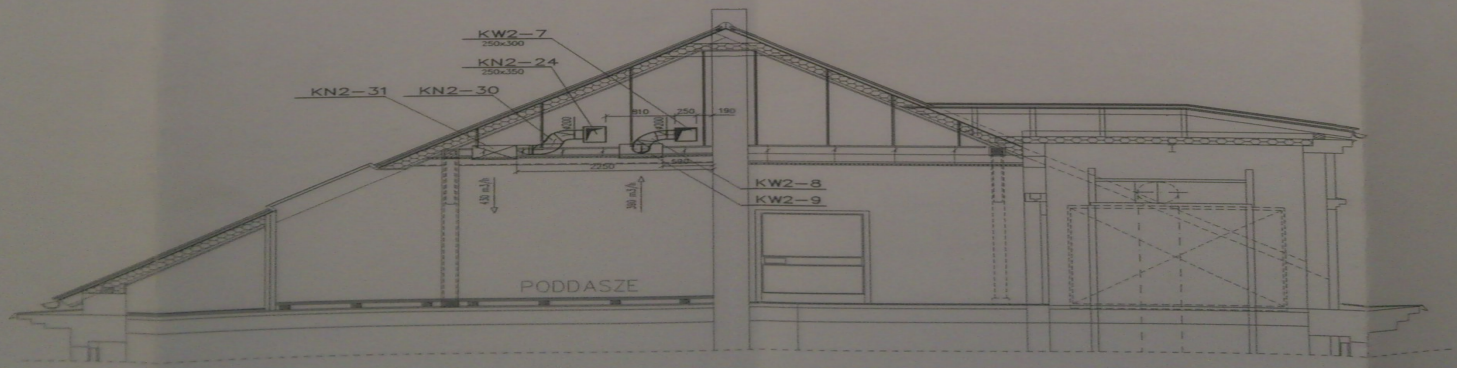


PROJEKT POWYKONAWCZY


OBIEKT:	INSTALACJA KLIMATYZACJI BLOKU OPERACYJNEGO
ZAMAWIAJĄCY:	SZPITAL DZIECIĘCY "SOKRAT"
ADRES OBIEKTU:	BUSKO ZDRÓJ, ulaa Sanatoryjna 1
PROJEKTANCI:	mgr inż. IWONA DIETKOWSKA upr. 8867/UW mgr inż. DYNA WYRŁOS, upr. 282/86/UW i 132/92/UW
NAZWA RYSUNKU:	PRZEKROJE

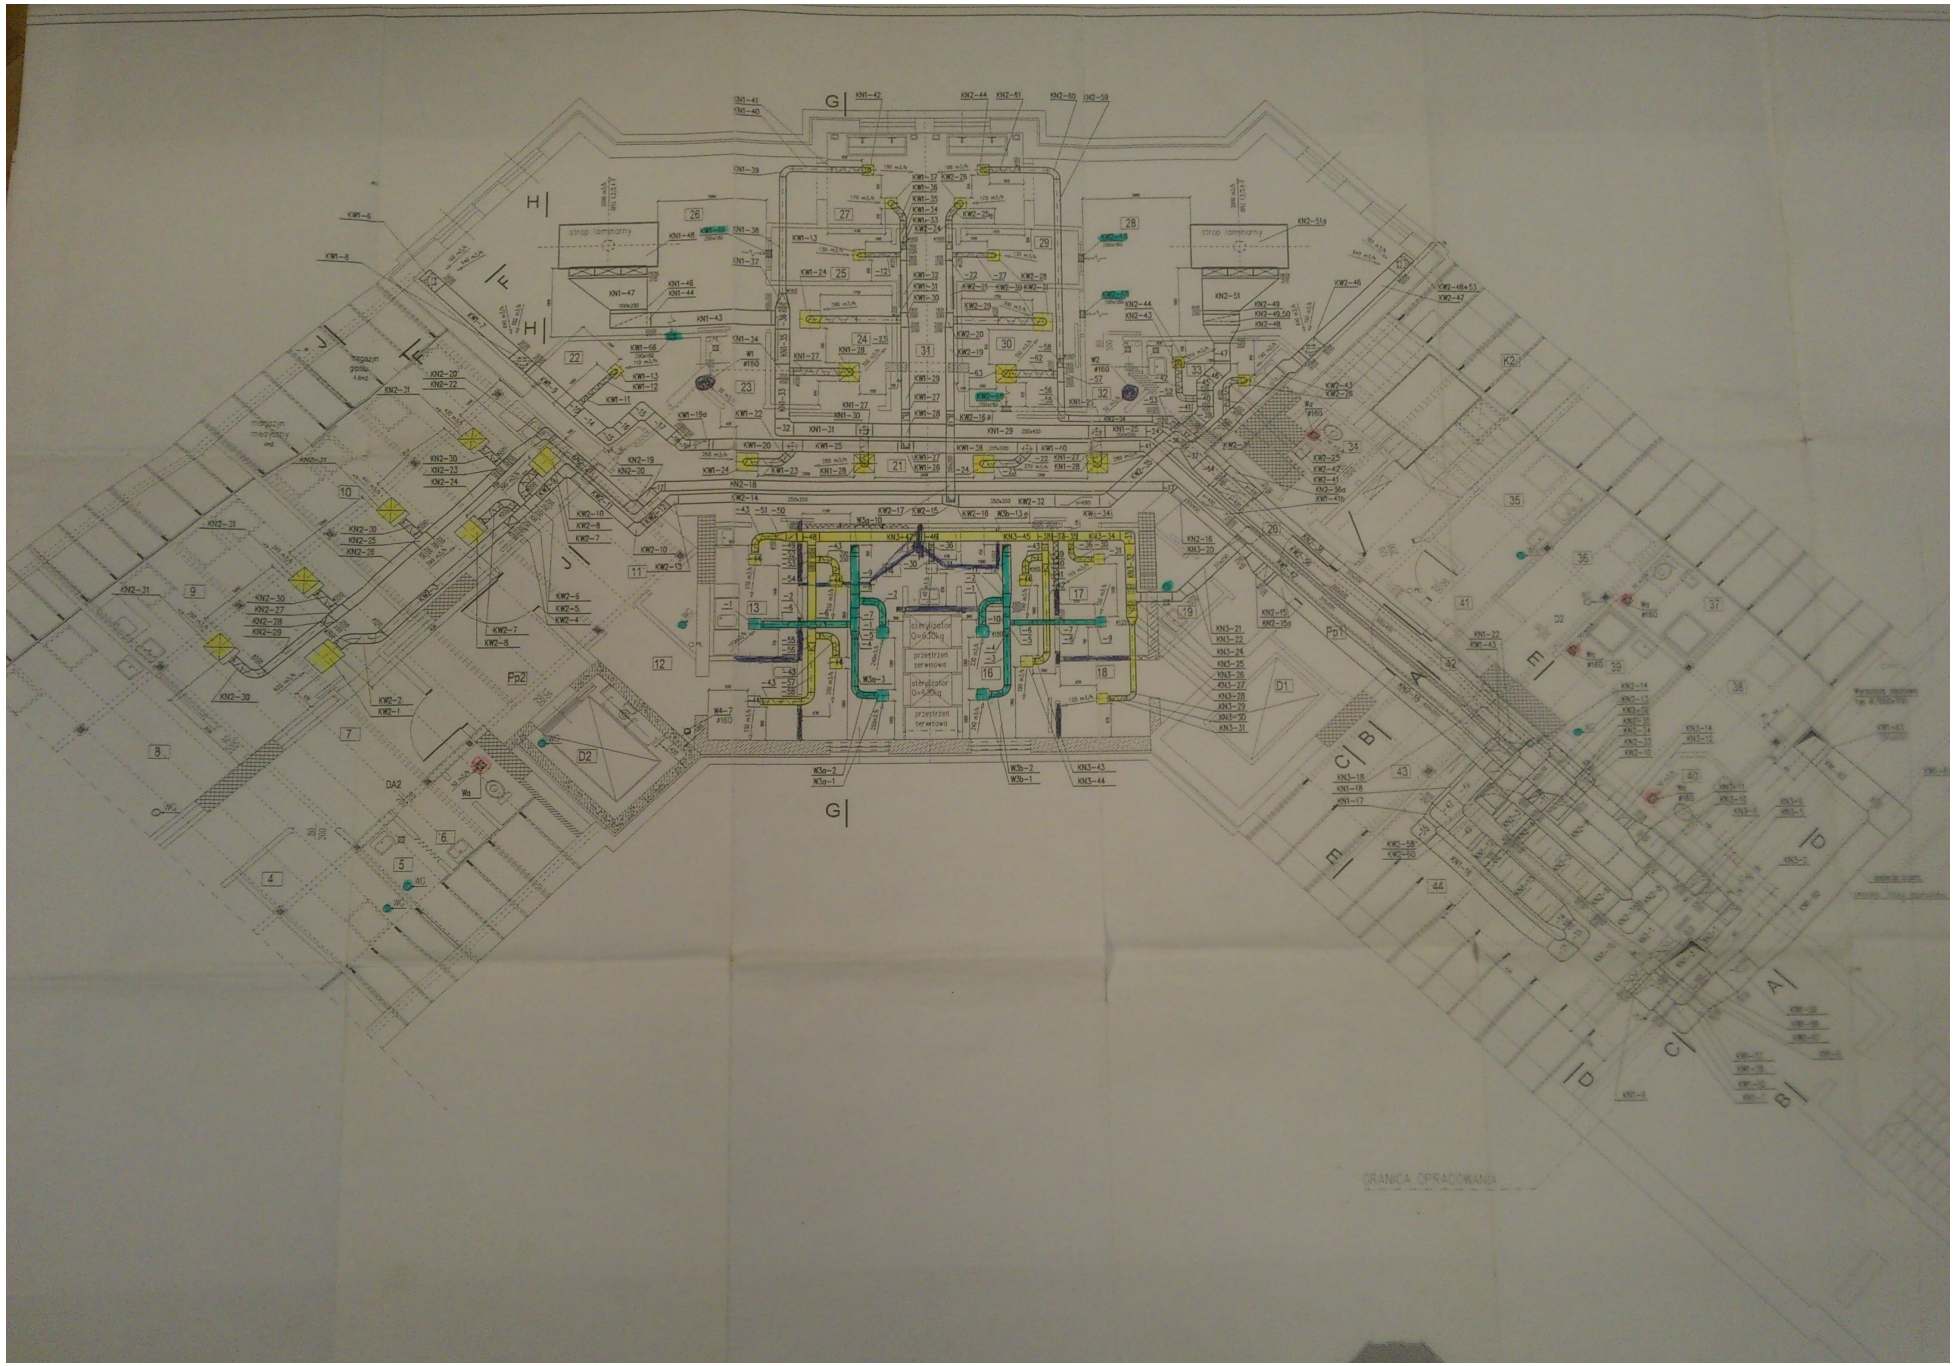
strop kasetonowy
magazyn
przestrzeń serwisowa
sterylizator
GRANICA OPRACOWANIA

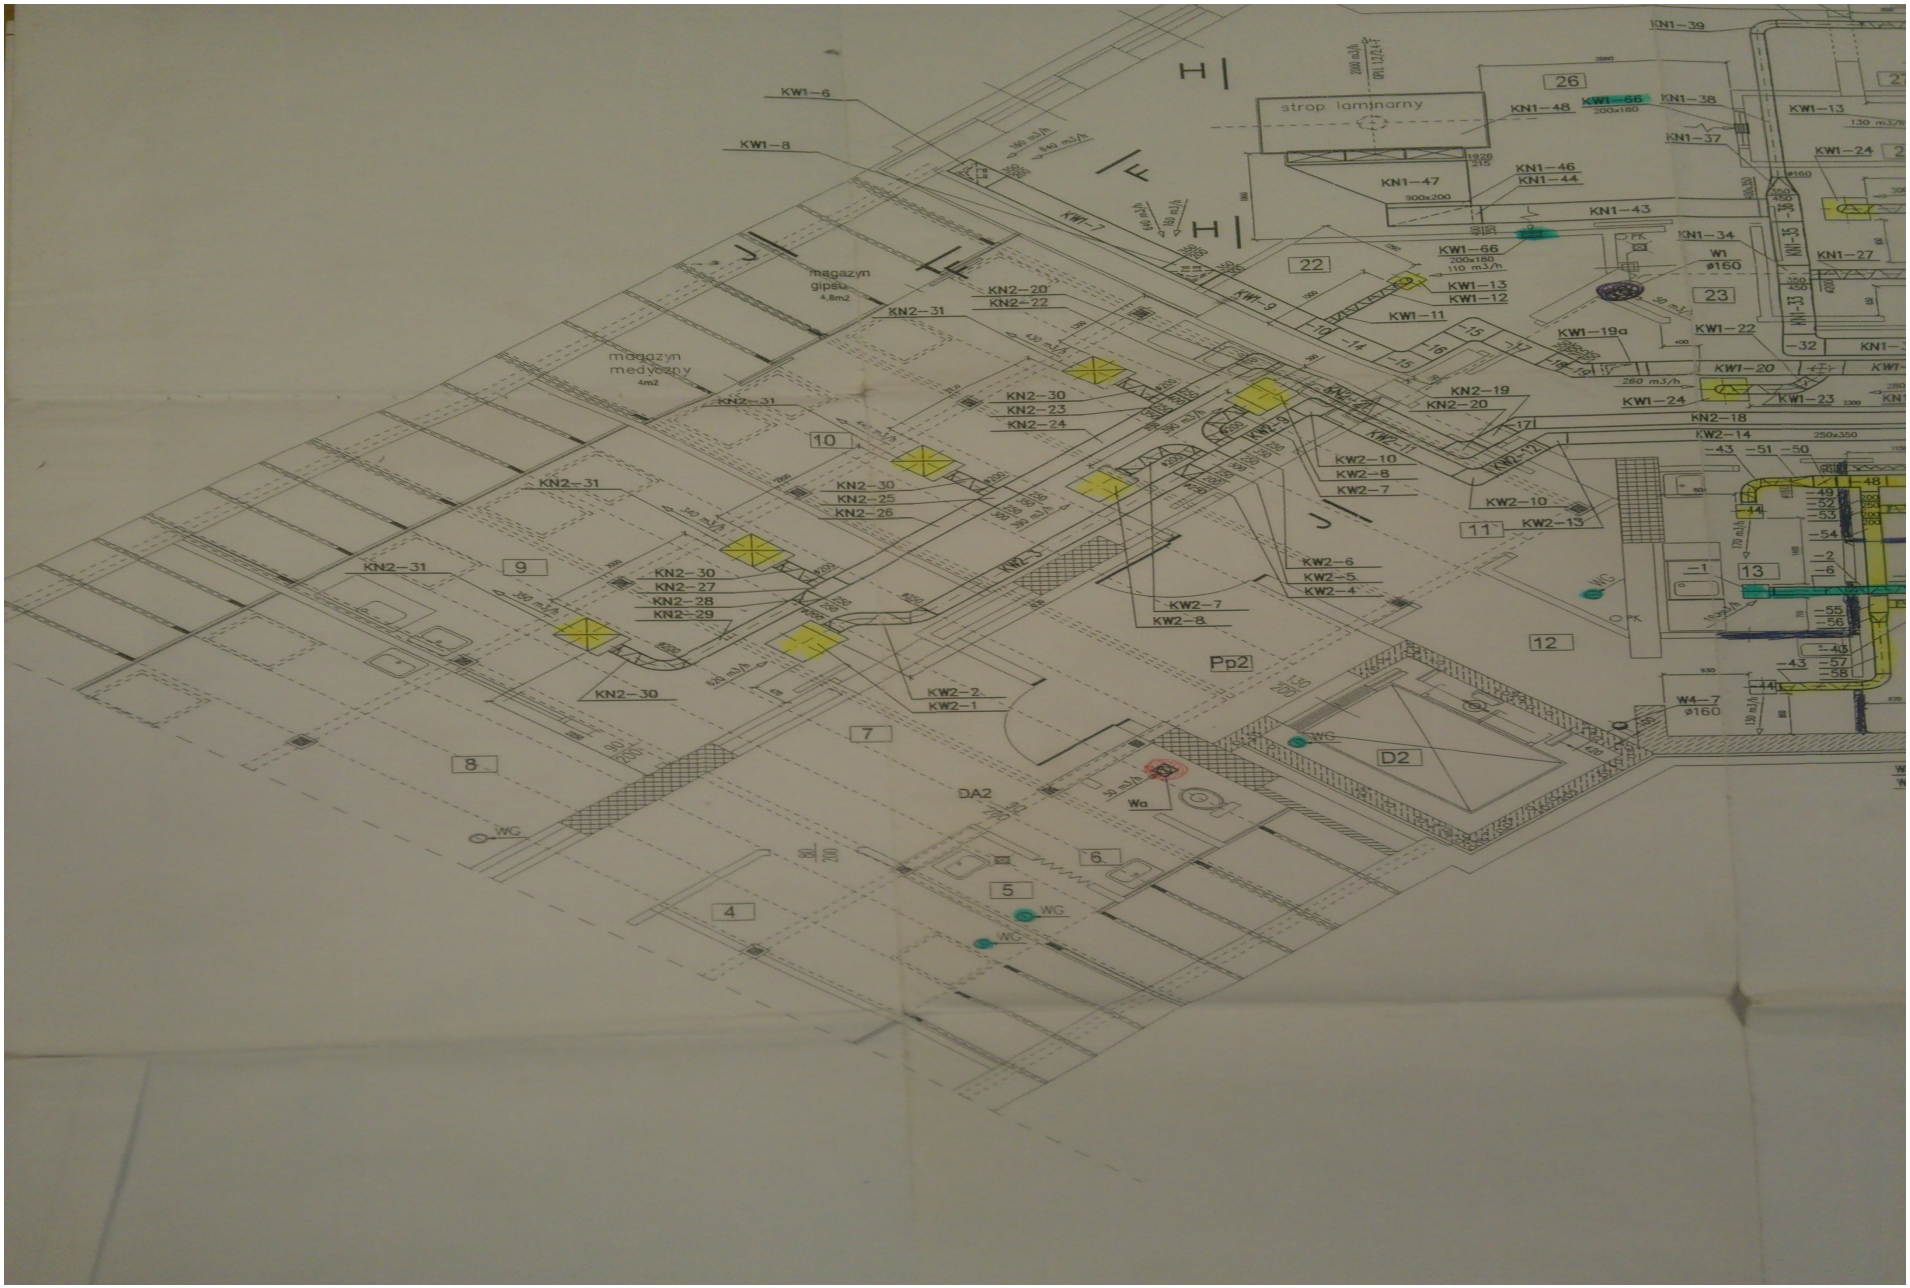
strop laminarny
magazyn gipsu 4,8m2
magazyn medyczny 4m2
KW1–6
KW1–8
KW1–7
KW1–9
KW1–11
KW1–12
KW1–13
KW1–19a
KW1–20
KW1–22
KW1–23
KW1–24
KW1–66
KN1–34
KN1–37
KN1–38
KN1–39
KN1–43
KN1–44
KN1–46
KN1–47
KN1–48
KN2–18
KN2–19
KN2–20
KN2–22
KN2–23
KN2–24
KN2–25
KN2–26
KN2–27
KN2–28
KN2–29
KN2–30
KN2–31
KW2–1
KW2–2
KW2–3
KW2–4
KW2–5
KW2–6
KW2–7
KW2–8
KW2–10
KW2–11
KW2–12
KW2–13
KW2–14
KW2–15
KW2–16
KW2–17
Pp2
D2
DA2
Wa
WG
PK
W1 ø160
W4–7 ø160
4
5
6
7
8
9
10
11
12
13
22
23
26

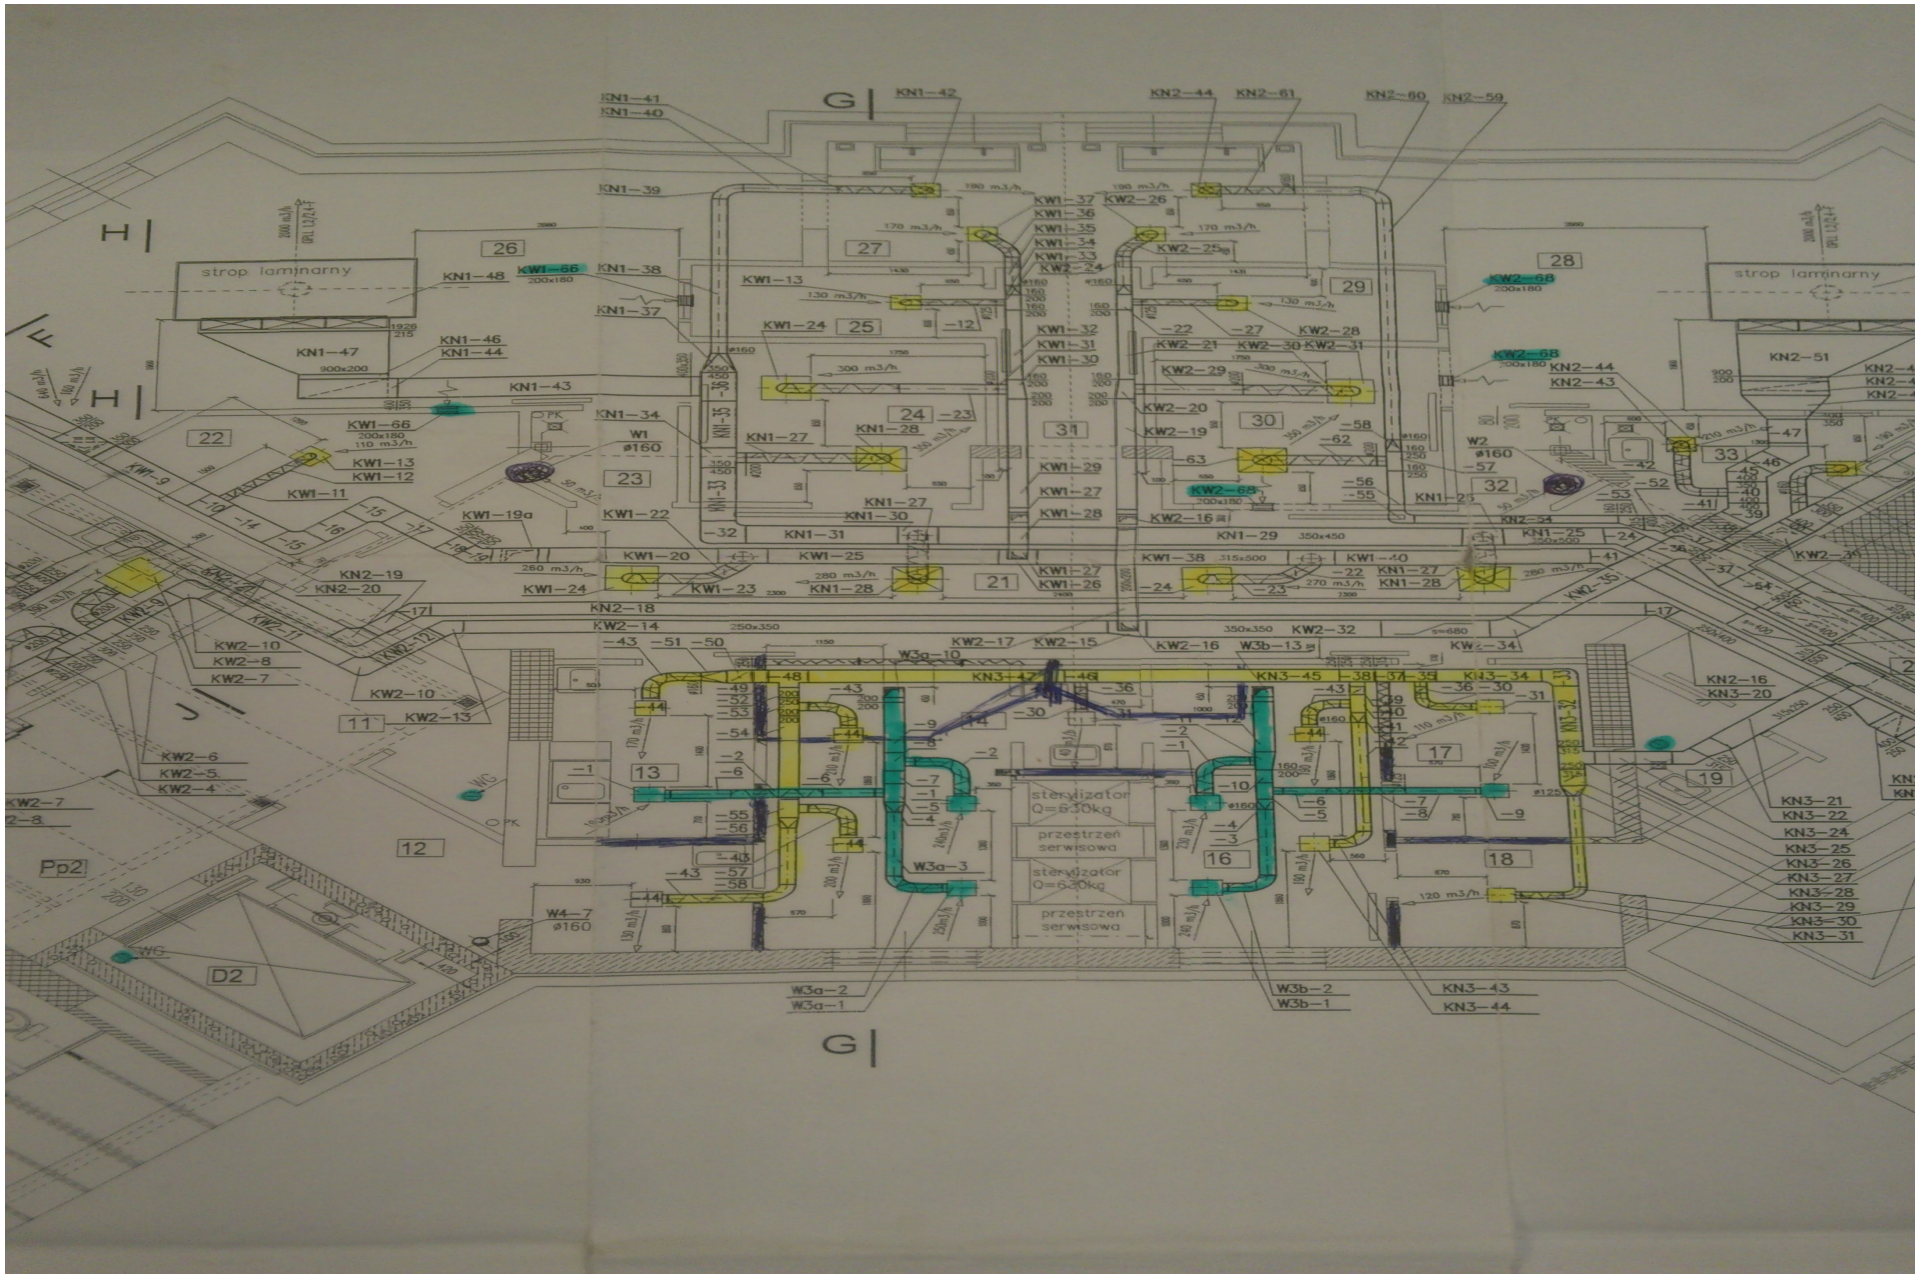
strop laminarny
strop laminarny
sterylizator Q=6.30kg
przestrzeń serwisowa
sterylizator Q=6.30kg
przestrzeń serwisowa
D2
Pp2
KN1—41
KN1—40
KN1—42
KN2—44
KN2—61
KN2—60
KN2—59
KN1—39
KN1—48
KN1—38
KN1—37
KN1—47
KN1—46
KN1—44
KN1—43
KN1—34
KW1—66
KW1—13
KW1—12
KW1—11
KW1—19a
KW1—22
KW1—20
KW1—24
KW1—23
KN1—27
KN1—28
KN1—30
KN1—31
KW1—25
KW1—37
KW1—36
KW1—35
KW1—34
KW1—33
KW2—24
KW2—26
KW2—25
KW1—13
KW1—24
KW1—32
KW1—31
KW1—30
KW2—21
KW2—30
KW2—31
KW2—29
KW2—20
KW2—19
KW2—68
KW1—29
KW1—27
KW1—28
KW2—16
KW1—38
KW1—40
KW1—27
KW1—26
KW1—28
KN1—29
KN1—23
KN2—68
KN2—44
KN2—43
KN2—51
KN2—54
KN1—25
KW2—34
KW2—35
KW2—36
KN2—19
KN2—20
KN2—18
KW2—14
KW2—17
KW2—15
KW2—16
W3b—13
KW2—32
W3a—10
KN3—47
KN3—46
KN3—45
KN3—34
KW2—10
KW2—8
KW2—7
KW2—13
KW2—6
KW2—5
KW2—4
KW2—7
KW2—8
W3a—3
W4—7
ø160
W6
W3a—2
W3a—1
W3b—2
W3b—1
KN3—43
KN3—44
KN2—16
KN3—20
KN3—21
KN3—22
KN3—24
KN3—25
KN3—26
KN3—27
KN3—28
KN3—29
KN3—30
KN3—31
W1
ø160
W2
ø160
KW1—66
200x180
110 m3/h
KW2—68
200x180
KN1—48
KW1—66
200x180
KW2—68
200x180
KN1—47
900x200
KN1—46
KN1—44
KN1—43


strop laminarny
KN2–51a
KN2–51
KN2–49
KN2–49,50
KN2–48
KW2–46
KW2–48+53
KW2–47
KN2–44
KN2–43
KW2–45
KW2–26
KN2–25
KW2–42
KW2–41
KN2–36a
KW1–41b
KN2–16
KN3–20
KN2–15
KN2–15a
KN3–21
KN3–22
KN3–24
KN3–25
KN3–26
KN3–27
KN3–28
KN3–29
KN3–30
KN3–31
KN3–43
KN3–44
KN3–18
KN1–18
KN1–17
KW2–58
KW2–60
KN1–16
KN1–22
KW1–43
KN2–14
KN2–13
KN2–12
KN2–35
KN2–34
KN2–33
KN2–10
KN3–14
KN3–12
KN3–11
KN3–10
KN3–6
KN3–9
KN3–5
KN3–2
KW1–60
KW1–61
KW1–63
700x600
Wyrzutnia dachowa
typ B/600x700
izolacja p.poż.
zmiana trasu przewodu
KW1–59
KW1–58
KW2–67
KN1–6
KW1–57
KW1–56
KW1–55
KN1–7
KN1–9
GRANICA OPRACOWANIA
D1
D2
Pp1
K2
WC
Wa
ø160

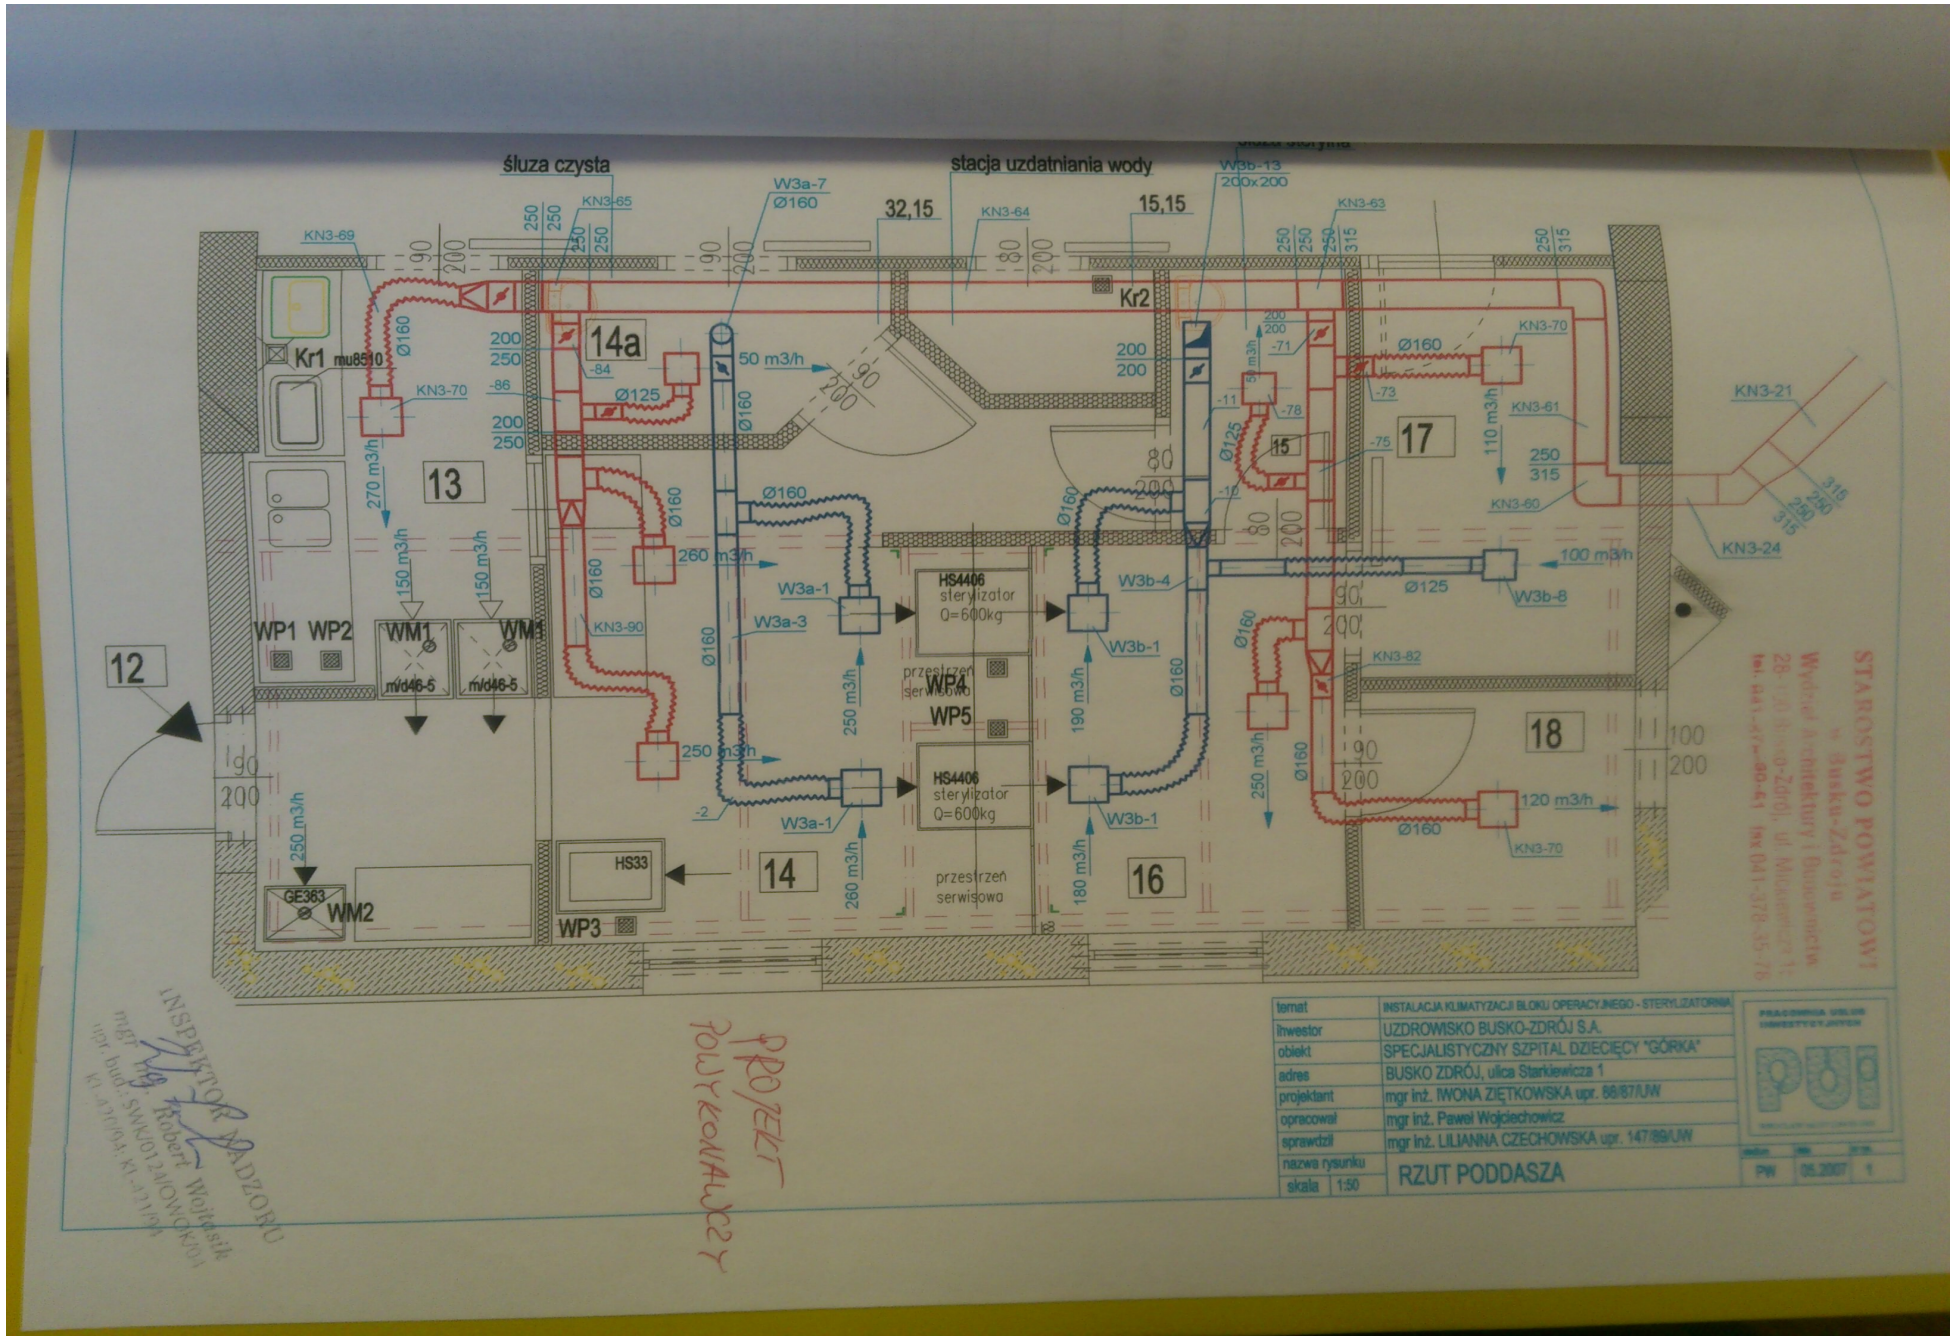
śluza czysta
stacja uzdatniania wody
32,15
15,15
W3a-7
Ø160
W3b-13
200x200
KN3-65
KN3-64
KN3-63
KN3-69
Kr1 mu8510
Kr2
14a
13
17
18
16
14
12
15
KN3-70
KN3-71
KN3-73
KN3-75
KN3-78
KN3-84
KN3-86
KN3-61
KN3-60
KN3-21
KN3-24
KN3-90
KN3-82
Ø125
50 m3/h
270 m3/h
260 m3/h
250 m3/h
110 m3/h
100 m3/h
120 m3/h
150 m3/h
W3a-1
W3a-3
W3b-4
W3b-8
W3b-1
HS4406
sterylizator
Q=600kg
przestrzeń serwisowa
WP1 WP2
WP3
WP4
WP5
WM1
WM2
WM3
m/d46-5
GE363
HS33
INSPEKTOR NADZORU
mgr inż. Robert Wojtasik
upr. bud. SWK/0124/OWOK/01
PROJEKT POWYKONAWCZY
STAROSTWO POWIATOWE
tomat
INSTALACJA KLIMATYZACJI BLOKU OPERACYJNEGO - STERYLIZATORNIA
inwestor
UZDROWISKO BUSKO-ZDRÓJ S.A.
obiekt
SPECJALISTYCZNY SZPITAL DZIECIĘCY "GÓRKA"
adres
BUSKO ZDRÓJ, ulica Starkiewicza 1
projektant
mgr inż. IWONA ZIĘTKOWSKA upr. 86/87/UW
opracował
mgr inż. Paweł Wojciechowicz
sprawdził
mgr inż. LILIANNA CZECHOWSKA upr. 147/89/UW
nazwa rysunku
RZUT PODDASZA
skala 1:50
PW
06.2007
1

PROJEKT
POWYKONAWCZY

temat	INSTALACJA KLIMATYZACJI BLOKU OPERACYJNEGO
inwestor	UZDROWISKO BUSKO-ZDRÓJ S.A.
obiekt	SZPITAL DZIECIĘCY "GÓRKA"
adres	BUSKO- ZDRÓJ, ulica Starkiewicza 1
projektant	mgr inż. IWONA ZIĘTKOWSKA upr. 88/87/UW
sprawdził	mgr inż. EWA WYPIÓR, upr. 282/86/UW i 132/92/UW
nazwa rysunku	RZUT PODDASZA
skala 1:50	

PRACOWNIA USLUG INWESTYCYJNYCH
PUI
WROCLAW tel.(071)3456-089

stadium	data	nr rys.
PW	12 2003	3